



A, B 階段

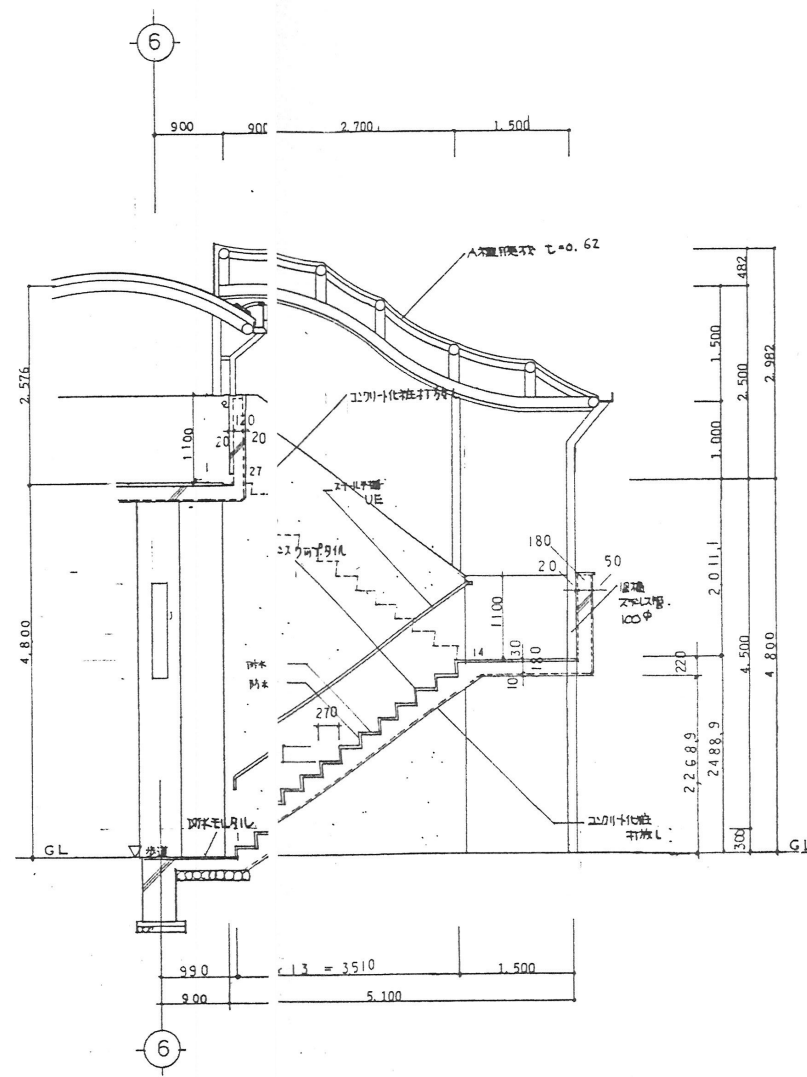

C 階段

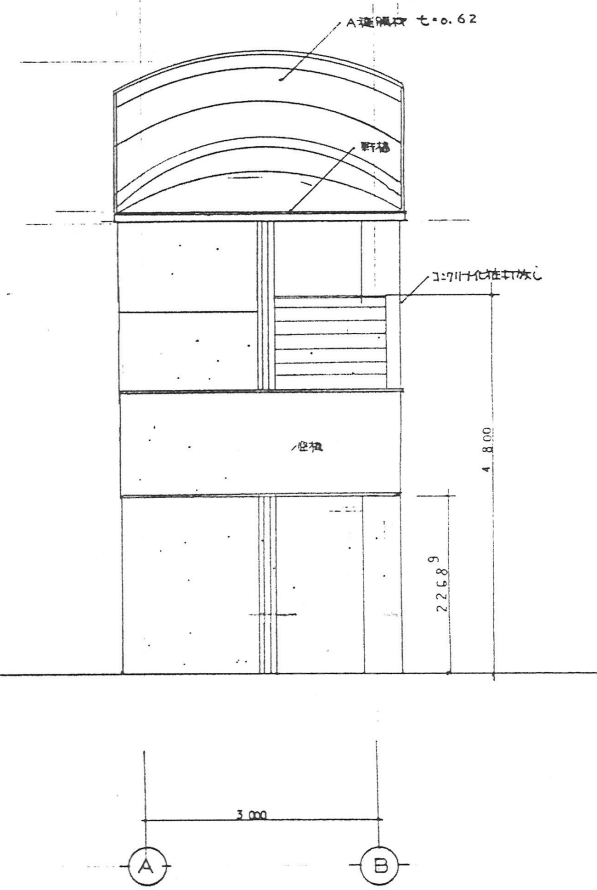

竣工図

設計					
監理					
施工					
検査					
記録					

日建設計




15 - 11

階段詳細図