01	平面詳細図	1 : 50

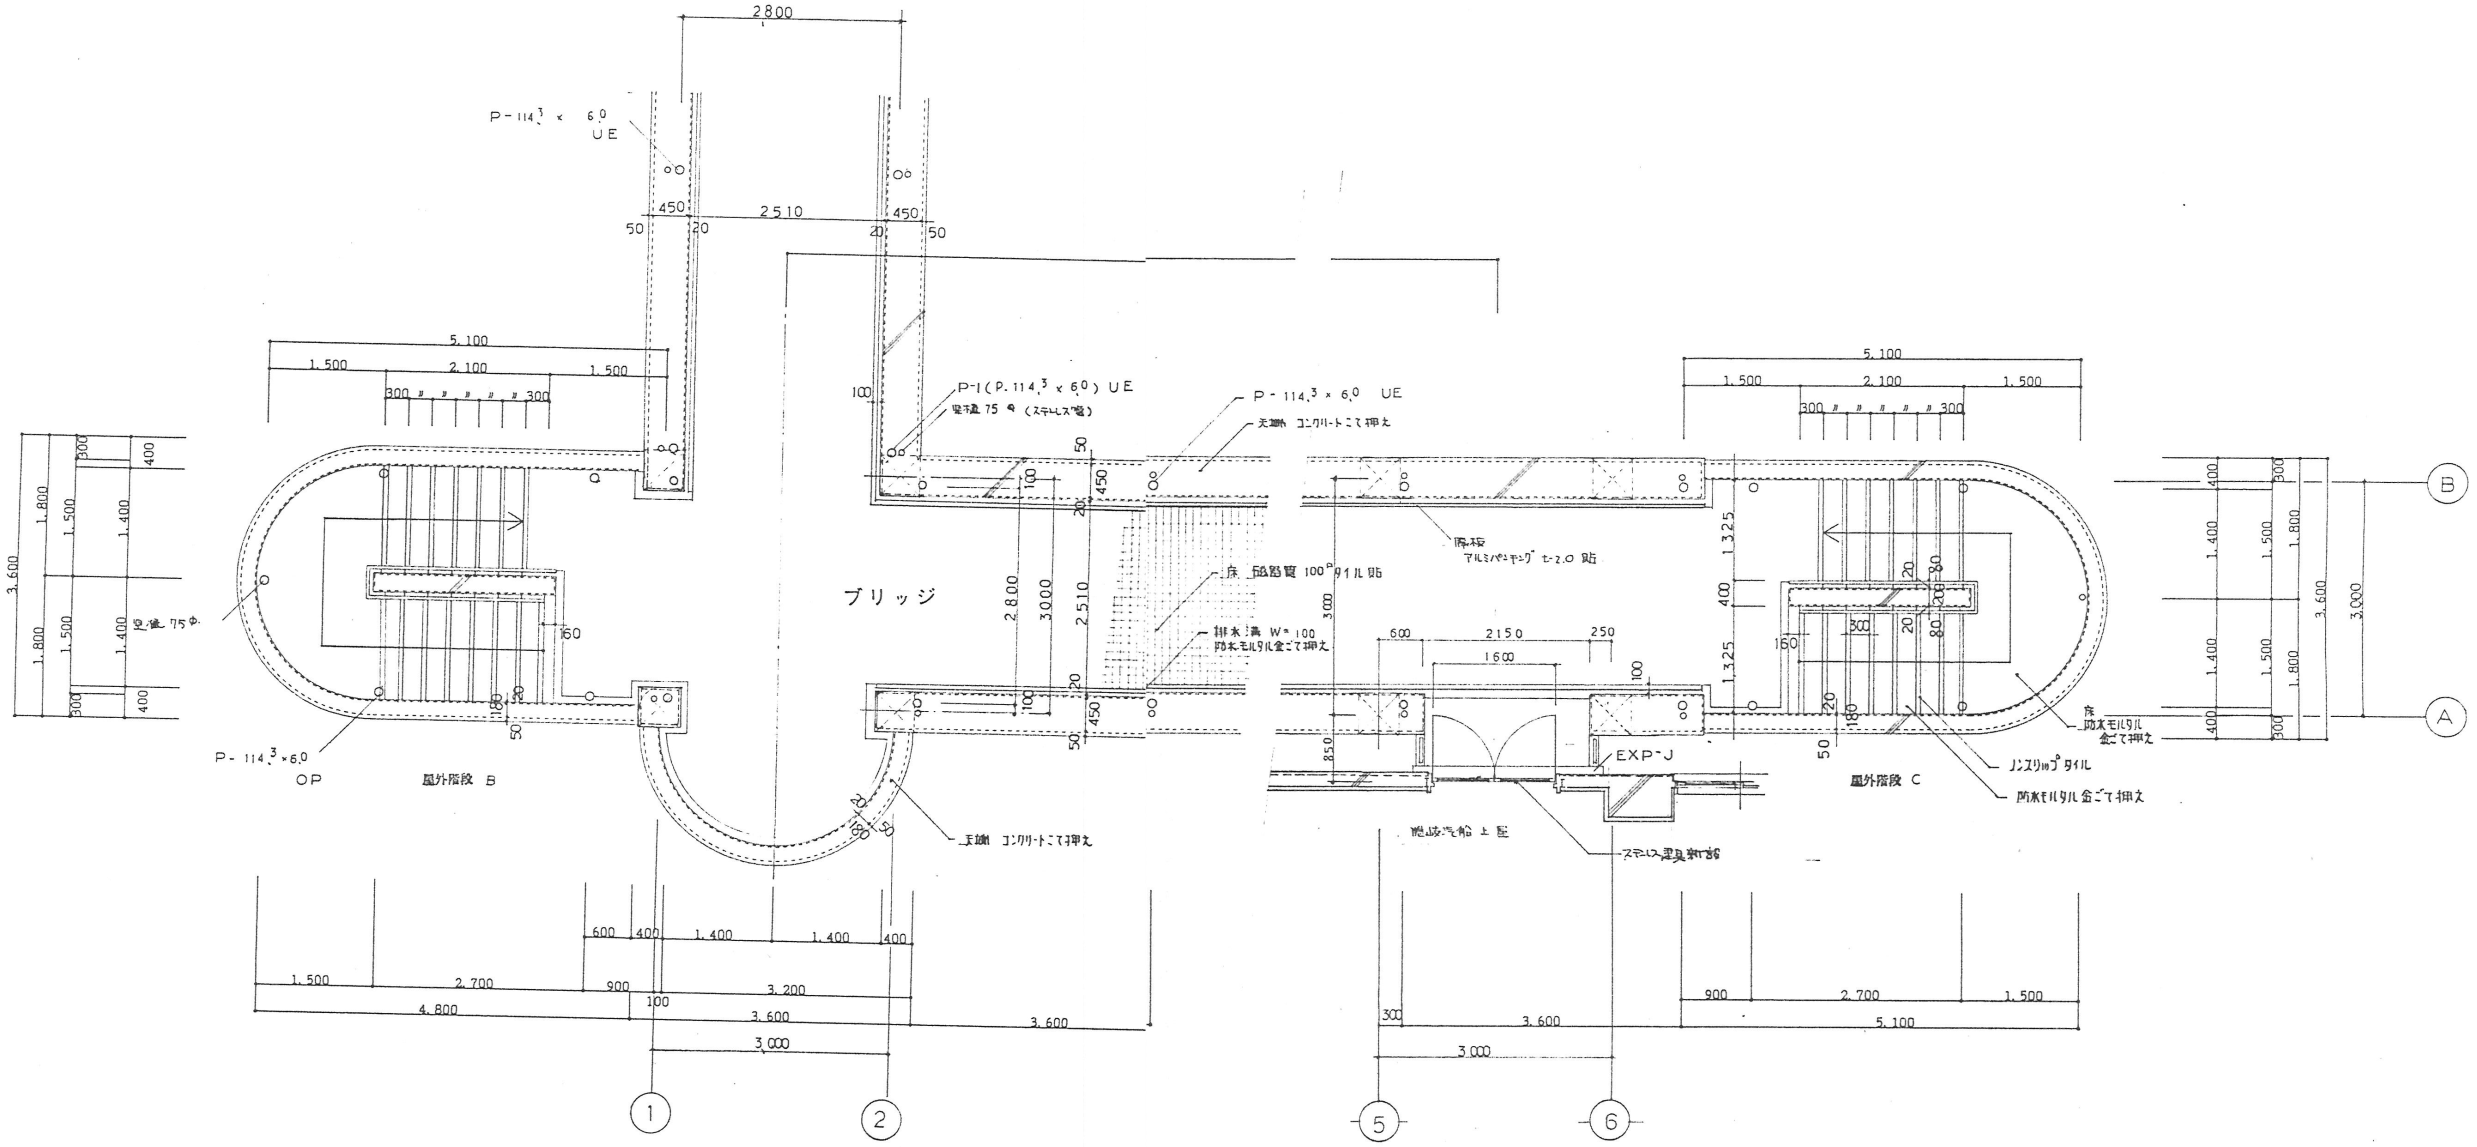
2800
P－114.3 × 6.0 UE
450
2510
20
50
5.100
1.500
2.100
1.500
300 〃 〃 〃 〃 〃 300
100
P－1（P.114.3 × 6.0）UE
架橋 75 φ（ステンレス製）
P－114.3 × 6.0 UE
天端 コンクリートこて押え
3.600
1.800
1.500
1.400
300
400
竪樋 75φ
160
ブリッジ
2.800
3000
2.510
床 磁器質 100□ タイル貼
排水溝 W＝100
防水モルタル金ごて押え
3000
腰板
アルミパンチング t＝2.0 貼
1.325
400
600
2150
250
1600
100
850
EXP－J
P－114.3 × 6.0
OP
屋外階段 B
天端 コンクリートこて押え
180
50
隠岐汽船 上屋
ステンレス建具新設
屋外階段 C
ノンスリップタイル
防水モルタル金ごて押え
床
防水モルタル
金ごて押え
3.000
600
400
1.400
1.400
400
1.500
2.700
900
3.200
4.800
100
3.600
3.600
3.000
300
3.600
3.000
900
2.700
1.500
5.100
B
A
1
2
5
6

竣工図

着工	94.12.23	
竣工	95.6.25	
監理		
施工	日本国土開発・吉崎工務店特別共同企業体	

日建設計

隠岐ポートプラザ館スカイブリッジ建設工事

○ 15 － 9

平面詳細図

No.